


DROGA KRAJOWA nr 61  
 PLAN ORIENTACYJNY z UKŁADEM ARKUSZY

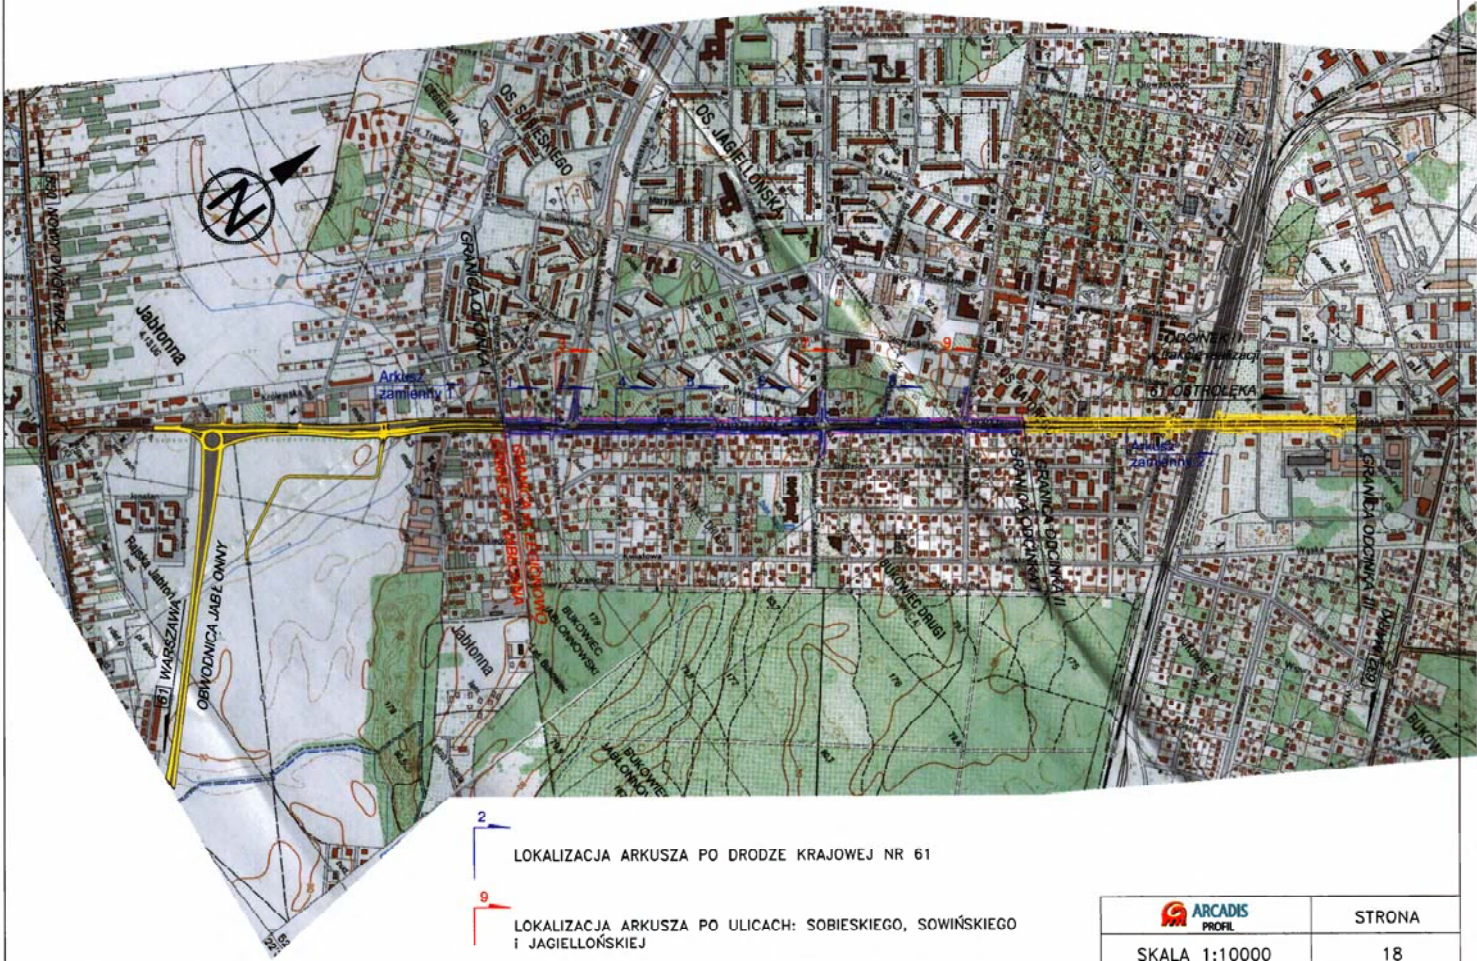

**2**  
 LOKALIZACJA ARKUSZA PO DRODZE KRAJOWEJ NR 61

**9**  
 LOKALIZACJA ARKUSZA PO ULICACH: SOBIESKIEGO, SOWIŃSKIEGO I JAGIELLOŃSKIEJ

	STRONA
	18
SKALA 1:10000	

DROGA KRAJOWA nr 61














od km 21+498.70 do km 22+873.00  
[ stary km 18+140.70 do km 19+515.00 ]

pikietaż roboczy od km 0+000 do km 1+374.30

0+000 = granica m. Jabłonna i m. Legionowo

0+000 = 21+498.70 [ stary km 18+140.70 ]


LEGENDA:

	PROJ. KRAWĘDŹ JEZDNI
	PROJ. KRAWĘŻNIK
	PROJ. POBOCZE
	PROJ. CHODNIK
	EKRAN AKUSTYCZNY
	EKRAN AKUSTYCZNY PRZEZROCZYSTY O DŁUGOŚCI OPISANEJ
	WYGRODZENIA DLA PIESZYCH
+187	LOKALIZACJA ZNAKU wg. PIKIETAŻA TRASY GŁÓWNEJ
+215	LOKALIZACJA ZNAKU wg. PIKIETAŻA DRÓG DOJAZDOWYCH
C-13/M	SYMBOL ZNAKU / GRUPA WIELKOŚCI
	PROJEKTOWANE ZNAKI PIONOWE
	
	ISTNIEJĄCE ZNAKI PIONOWE
	PROJEKTOWANE OZNAKOWANIE POZIOME
	ISTNIEJĄCE OZNAKOWANIE POZIOME
	PROJEKTOWANA SYGNALIZACJA ŚWIETLNA

ZATWIERDZONY PROJEKT ORGANIZACJI RUCH Z PROJEKTU:

Projekt budowlany obwodnicy Jabłonny wraz z przebudową drogi krajowej nr 61 na odcinku od km 14+196.00 (gr. Warszawy) do km 17+893.83 (gr. Legionowa) – nowy pikietaż – od km 17+501.00 (gr. Warszawy) do km 21+198.83 (gr. Legionowa)

SKRZYŻOWANIE S4  
km 20+883.59

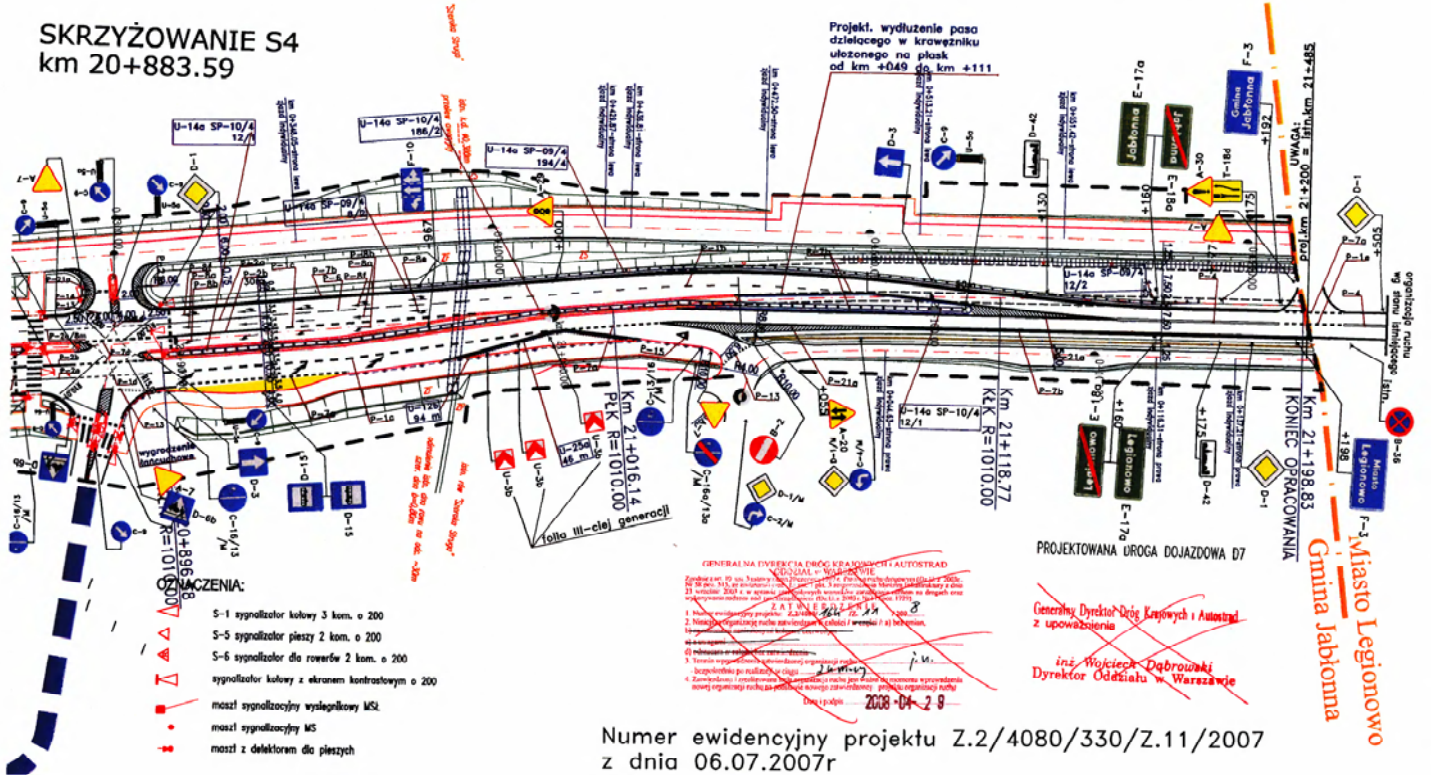

- LEGENDA:**
- S-1 sygnalizator kołowy 3 kom. o 200
  - S-5 sygnalizator pieszy 2 kom. o 200
  - S-6 sygnalizator dla rowerów 2 kom. o 200
  - sygnalizator kołowy z ekranem kontrastowym o 200
  - mostki sygnalizacyjny wysięgnikowy MS1
  - mostki sygnalizacyjny MS
  - mostki z delektorem dla pieszych

Generalny Dyrektor Dróg Krajowych i Autostrad  
z upoważnienia  
inż. Wojciech Dąbrowski  
Dyrektor Oddziału w Warszawie

Numer ewidencyjny projektu Z.2/4080/330/Z.11/2007  
z dnia 06.07.2007r

	STRONA
SKALA 1:1000	20


DROGA KRAJOWA nr 61

SKRZYŻOWANIE S4

Naczelnik Wydziału  
Bezpieczeństwa Ruchu Drogowego  
i Zarządzania Ruchem  
*mgr inż. Wojciech Jezierski*

GDDKiA Oddział w Warszawie  
Zespół Oceny Projektów Organizacji Ruchu

Miasto Legionowo

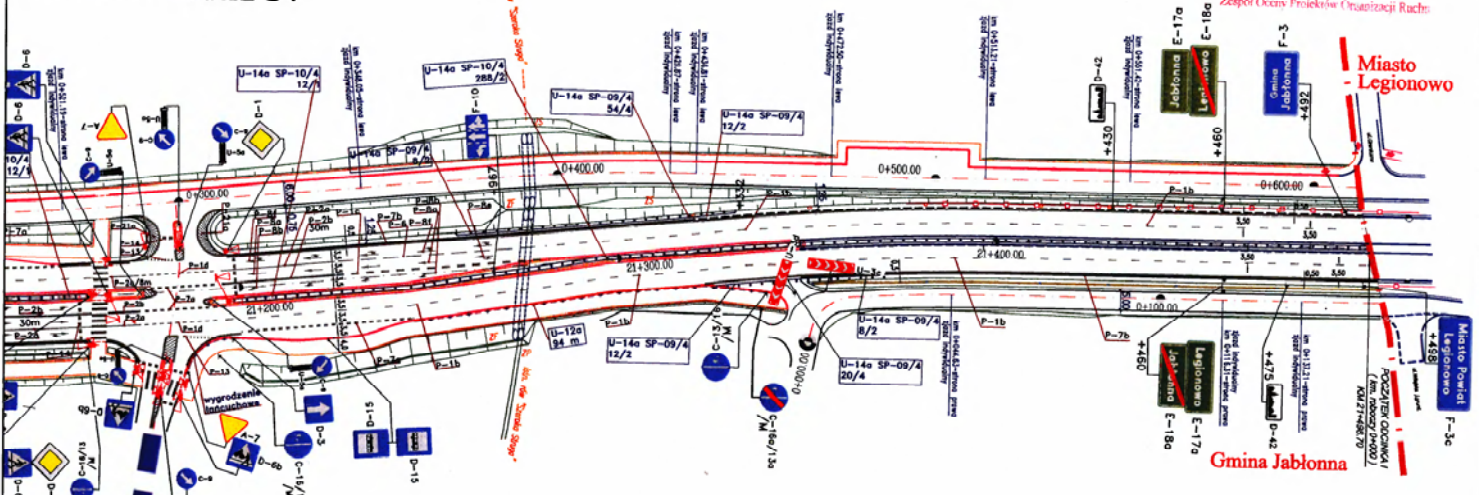

- OZNACZENIA:
- S-1 sygnalizator kołowy 3 kom. o 200
  - S-5 sygnalizator pieszy 2 kom. o 200
  - S-6 sygnalizator dla rowerów 2 kom. o 200
  - sygnalizator kołowy z ekranem kontrastowym o 200

GENERAŁNA DYPREKCYJA DRÓG KRAJOWYCH I AUTOSTRAD  
GDDKiA w WARSZAWIE  
Zespół Oceny Projektów Organizacji Ruchu  

Generyalny Dyrektor Drog Krajowych i Autostrad  
z upoważnieniem  
*inż. Wojciech Dąbrowski*  
Dyrektor Oddziału w Warszawie


	STRONA
SKALA 1:1000	21

DROGA KRAJOWA nr 61  
od km 0+000 do km 0+140

Naczelnik Wydziału  
Bezpieczeństwa Ruchu Drogowego  
i Zarządzania Ruchem

mgr inż. Wojciech Jezierski

GDDKiA Oddział w Warszawie  
Zespół Osoby Projektów Organizacji Ruchu

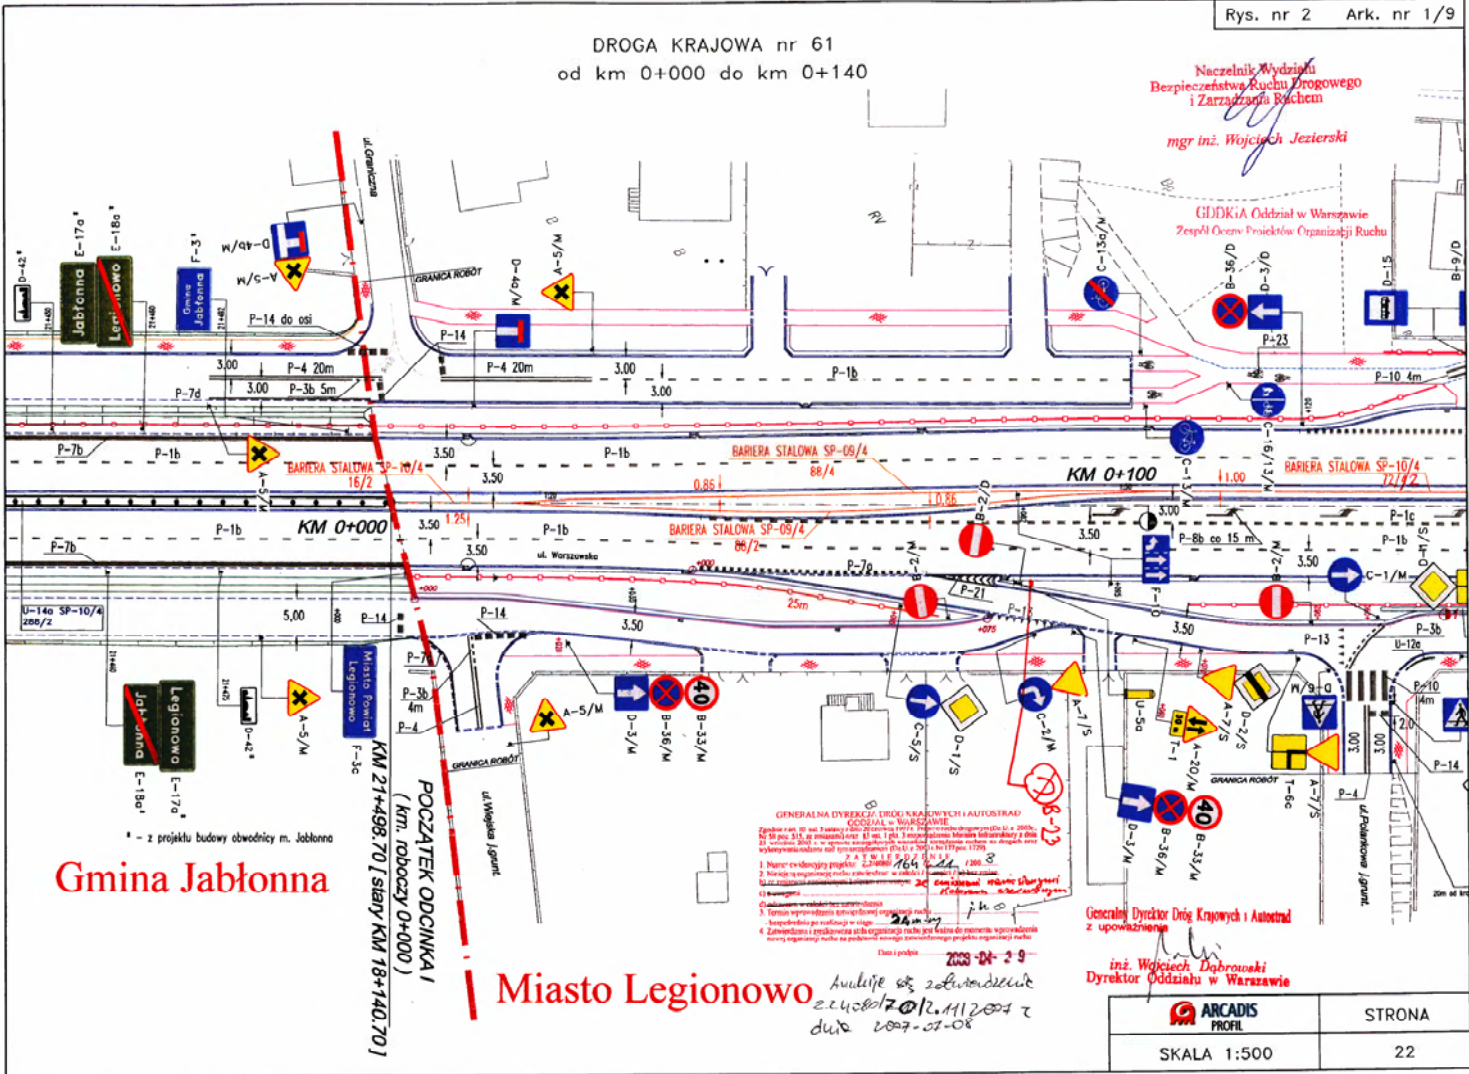

Gmina Jabłonna

Miasto Legionowo

Generalny Dyrektor Dróg Krajowych i Autostrad  
z upoważnieniem

inż. Wojciech Dąbrowski  
Dyrektor Oddziału w Warszawie

	STRONA
SKALA 1:500	22

GENERALNA DYREKCJA DRÓG KRAJOWYCH I AUTOSTRAD  
ODDZIAŁ W WARSZAWIE  
Zespół Osoby Projektów Organizacji Ruchu  
DROGA KRAJOWA nr 61  
od km 0+140 do km 0+300

Rys. nr 2 Ark. nr 2/9

Naczelnik Wydziału  
Bezpieczeństwa Ruchu Drogowego  
i Zarządzania Ruchem  
  
*mgr inż. Wojciech Jezerski*


GDDKIA Oddział w Warszawie  

**GENERALNA DYREKCJA DRÓG KRAJOWYCH I AUTOSTRAD**  

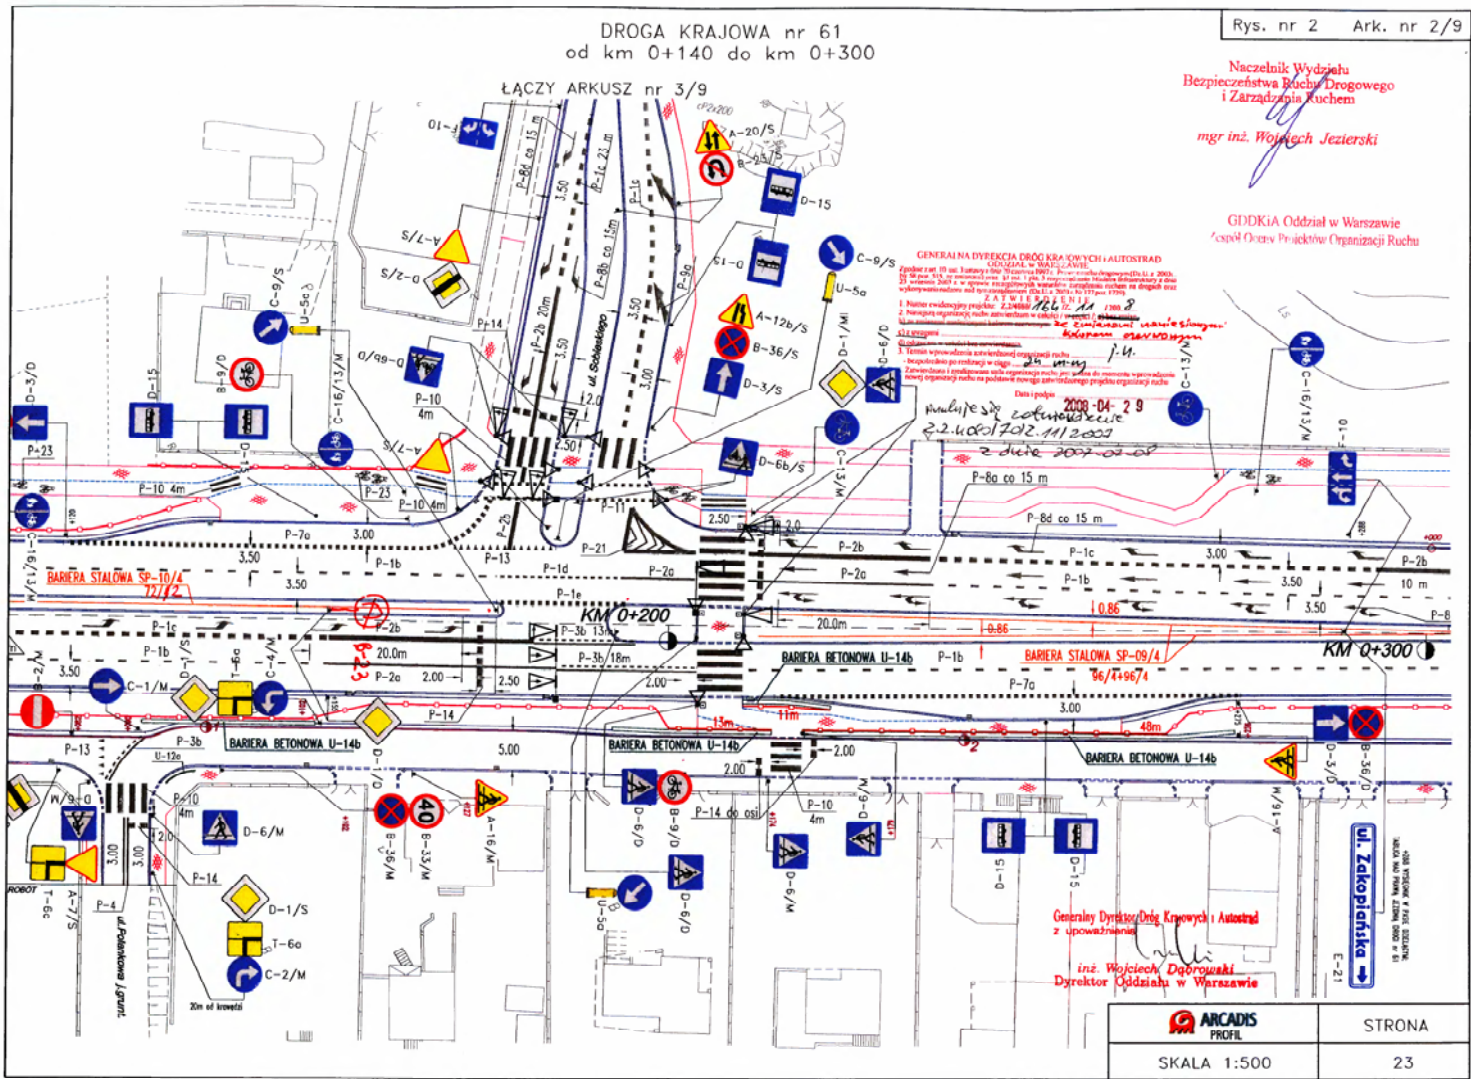

Generał Dyrektor Drog Krajowych i Autostrad  
z upoważnieniem  
  
*inż. Wojciech Dąbrowski*  
Dyrektor Oddziału w Warszawie


<b>ARCADIS PROFIL</b>	STRONA
SKALA 1:500	23

DROGA KRAJOWA nr 61

Rys. nr 2 Ark. nr 3/9

Naczelnik Wydziału  
Bezpieczeństwa Ruchu Drogowego  
i Zarządzania Ruchem  
*mgr inż. Wojciech Jezierski*

GDDKiA Oddział w Warszawie  
Zespół Oceny Projektów Organizacji Ruchu

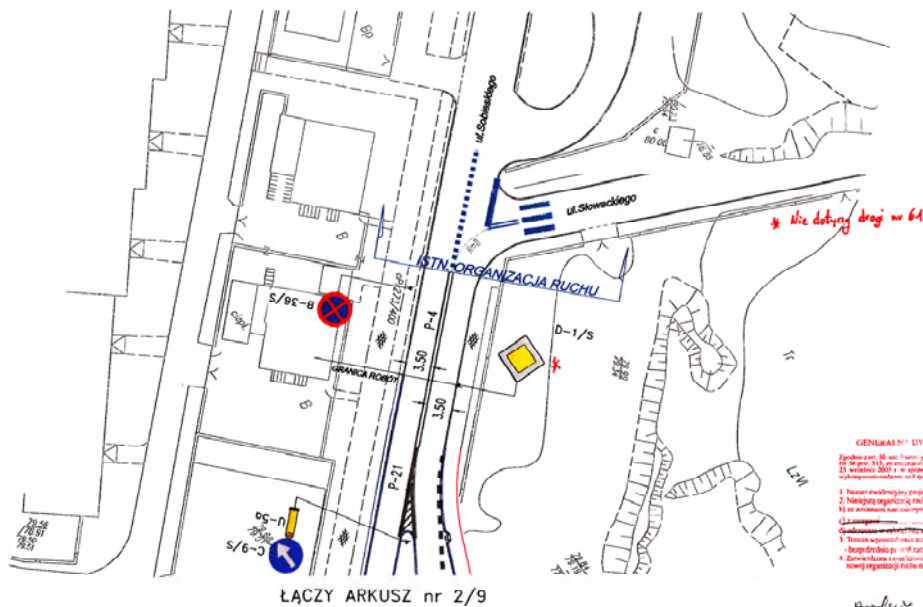


Generalny Dyrektor Dróg Krajowych i Autostrad  
z upoważnieniem  
*inż. Wojciech Dąbrowski*  
Dyrektor Oddziału w Warszawie

ARCADIS PROFIL	STRONA
SKALA 1:500	24


DROGA KRAJOWA nr 61  
od km 0+300 do km 0+480

Rys. nr 2 Ark. nr 4/9

GDDKiA Oddział w Warszawie  
Zespół Opier. Projektów Organizacji Ruchu

Naczelnik Wydziału  
Bezpieczeństwa Ruchu Drogowego  
i Zarządzania Ruchem

*mgr inż. Wojciech Jezierski*

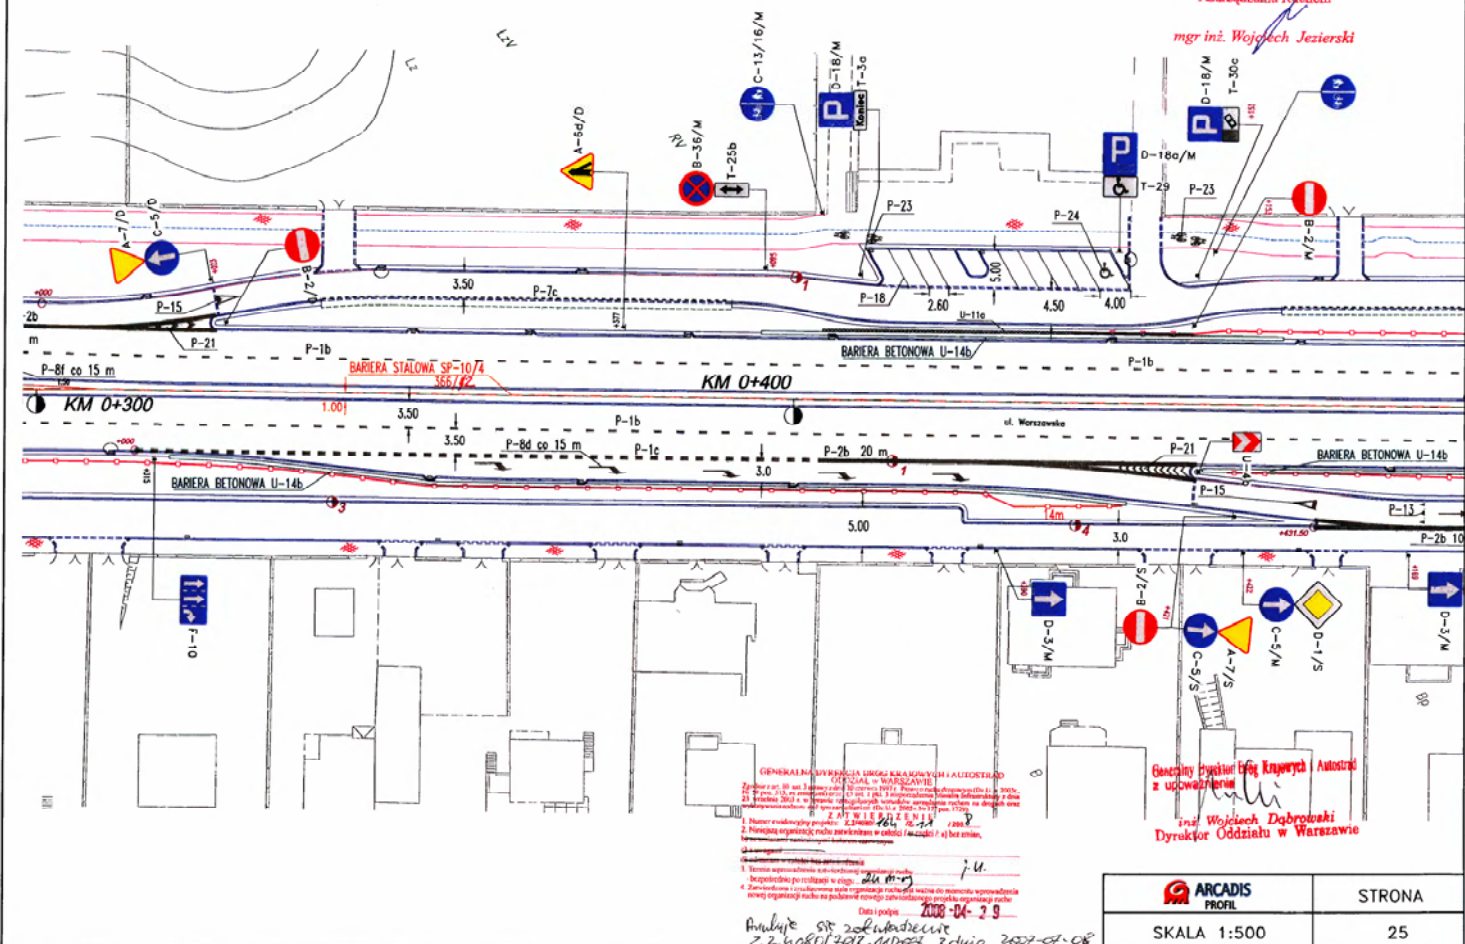


i uwzględnieniem

*inż. Wojciech Dąbrowski*  
Dyrektor Oddziału w Warszawie


Data i podpis: 2008-04-29  
Analityk: *Sis Zolotarewski*  
2.2.10801702.MDR.22-08-2007-01-08

 <p>ARCADIS PROFIL</p>	<p>STRONA</p> <p>25</p>
---	-------------------------




DROGA KRAJOWA nr 61  
od km 0+480 do km 0+670

Rys. nr 2 Ark. nr 5/9


Naczelnik Wydziału  
Bezpieczeństwa Ruchu Drogowego  
i Zarządzania Ruchem  
mjr inż. Wojciech Jezierski

GDDKIA Oddział w Warszawie  
Zespół Oceny Projektów Organizacji Ruchu

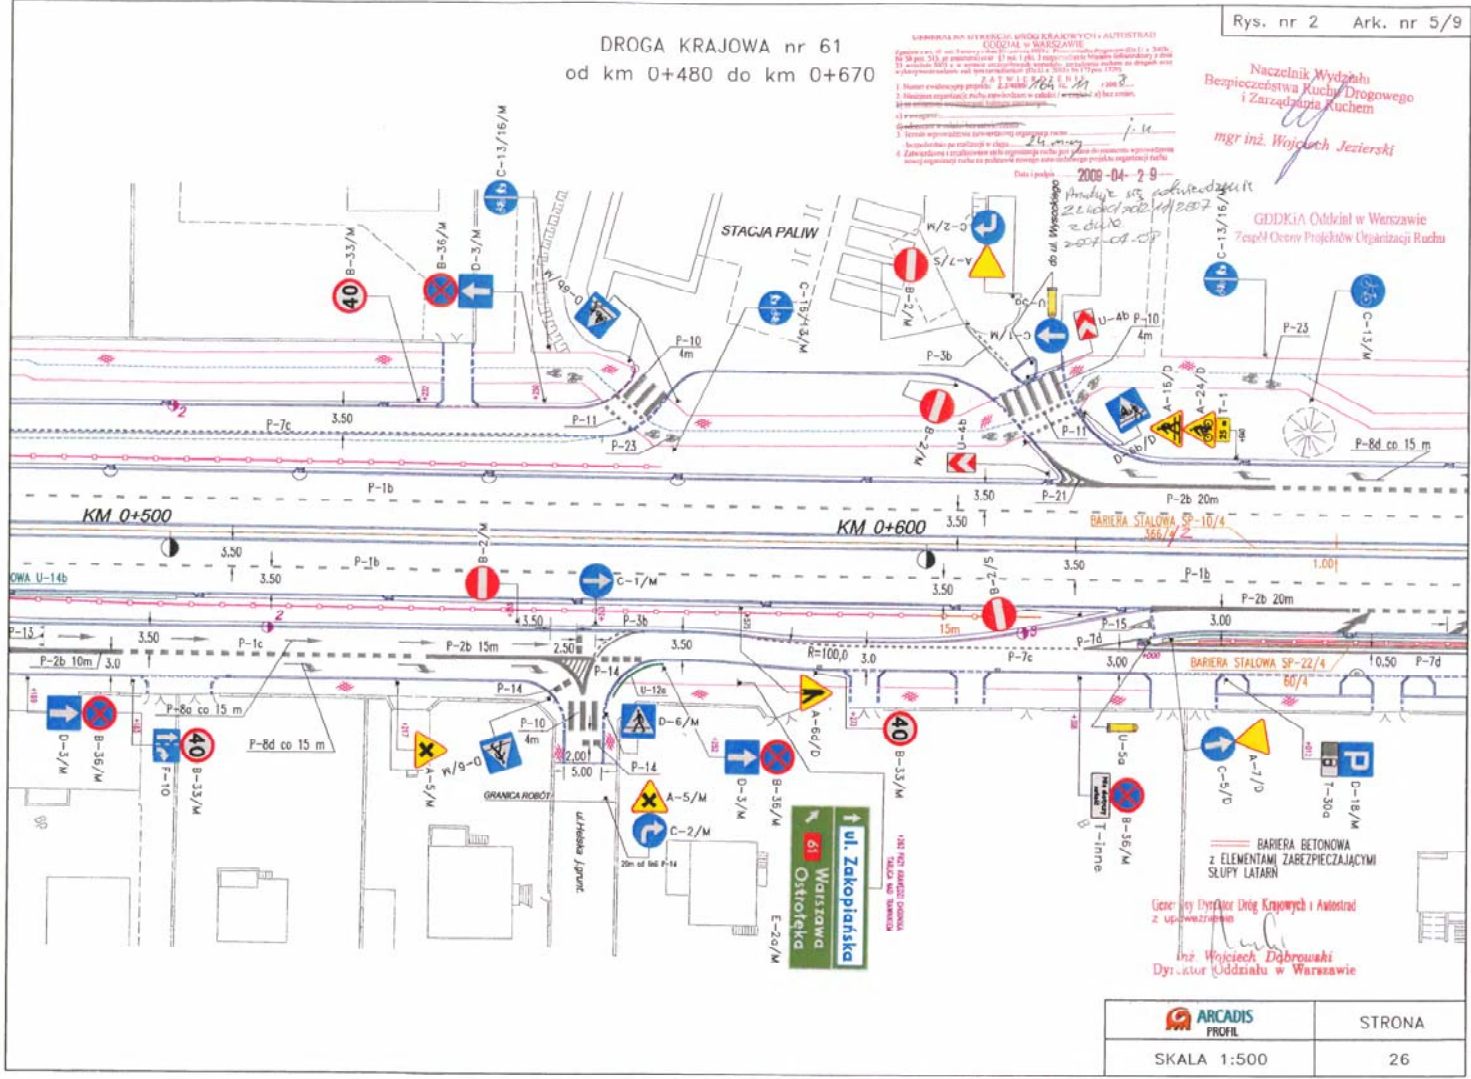

Generalny Dyrektor Dróg Krajowych i Autostrad  
z upoważnieniem  
inż. Wojciech Dąbrowski  
Dyrektor Oddziału w Warszawie

ARCADIS PROFIL	STRONA
SKALA 1:500	26

ŁĄCZY ARKUSZ nr 7/9


DROGA KRAJOWA nr 61  
od km 0+670 do km 1+015

Rys. nr 2 Ark. nr 6/


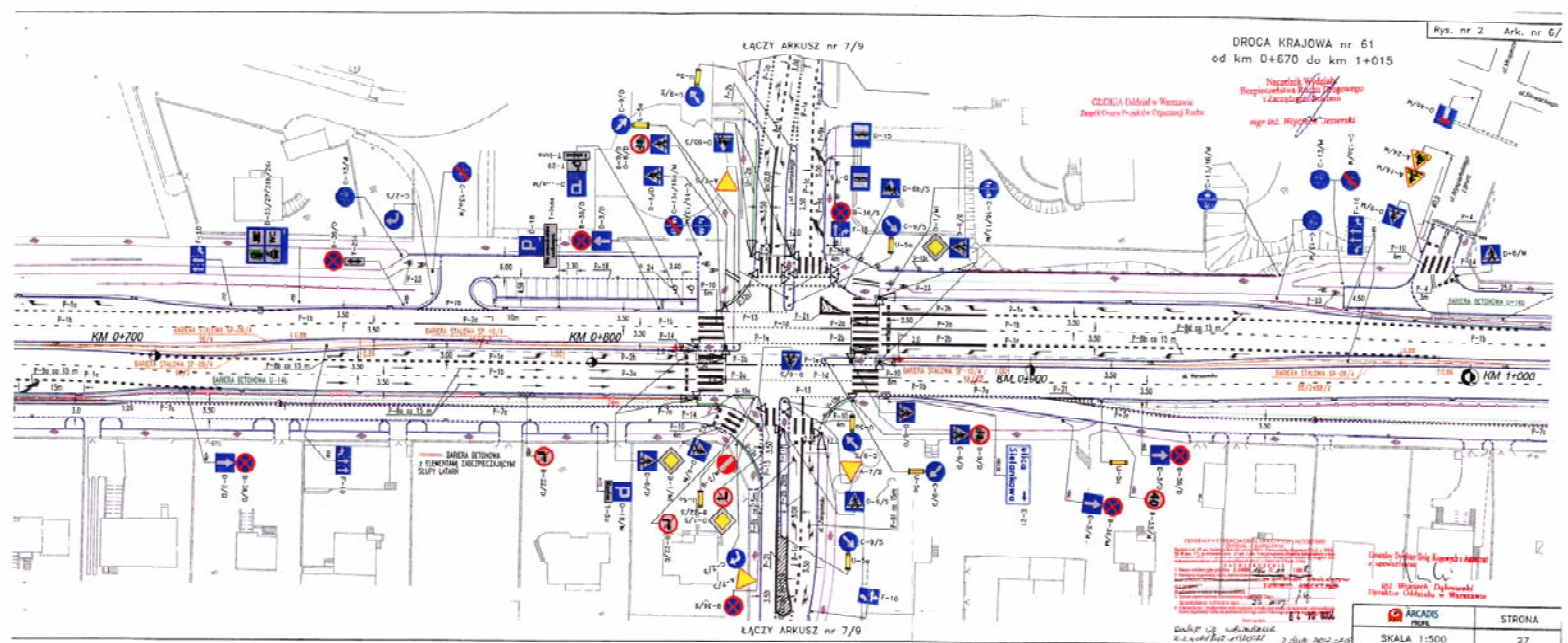

ŁĄCZY ARKUSZ nr 7/9

SKALA 1:500

STRONA 27


DROGA KRAJOWA nr 61

\* Nie dotyczy Ak. 61


Naczelnik Wydziału  
Bezpieczeństwa Ruchu Drogowego  
i Zarządzania Ruchem

mgr inż. Wojciech Jezierski

GDDKiA Oddział w Warszawie  
Zespół Oceny Projektów Organizacji Ruchu

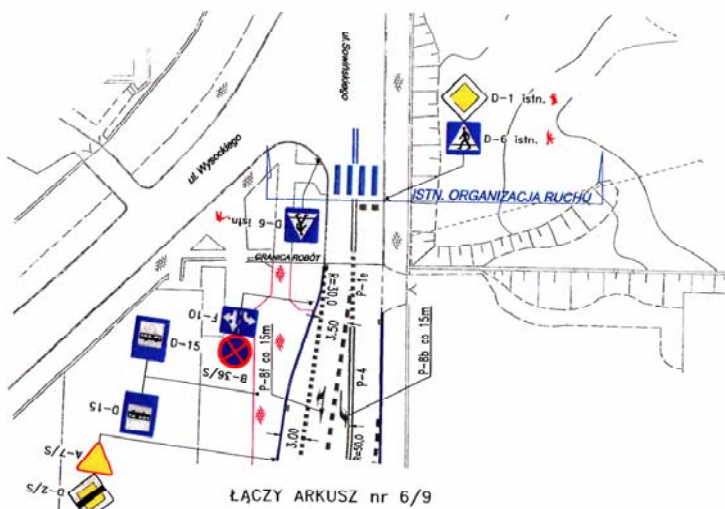

ŁĄCZY ARKUSZ nr 6/9

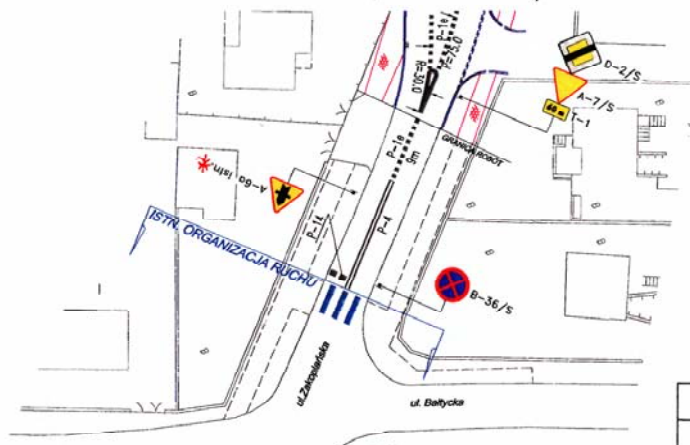

Anuluję się co numerze  
z. 2. 1009/2012. 11/2009 z  
dnia 2009-07-08

GENERALNA DYREKCJA DRÓG KRAJOWYCH I AUTOSTRAD  
ODZIAŁ W WARSZAWIE


Gen. Dyktor Drog Krajowych i Autostrad  
z upoważnieniem  
inż. Wojciech Dąbrowski  
Dyrektor Oddziału w Warszawie

ARCADIS PROFIL	STRONA
SKALA 1:500	28

DROGA KRAJOWA nr 61  


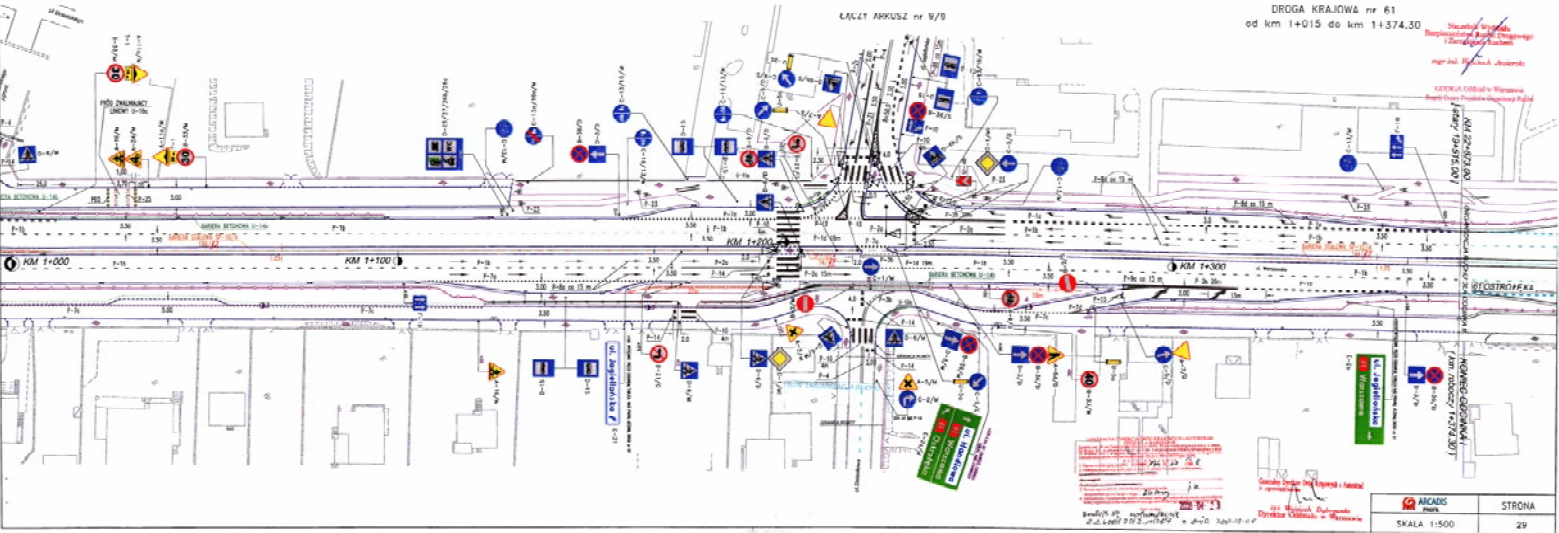

Skala: 1:500

STRONA  
29


DROGA KRAJOWA nr 61

Rys. nr 2 Ark. nr 9/9

Naczelnik Wydziału  
Bezpieczeństwa Ruchu Drogowego  
i Zarządzania Ruchem

mgr inż. Wojciech Jezierski

GDDKiA Oddział w Warszawie  
Zespół Oceny Projektów Organizacji Ruchu

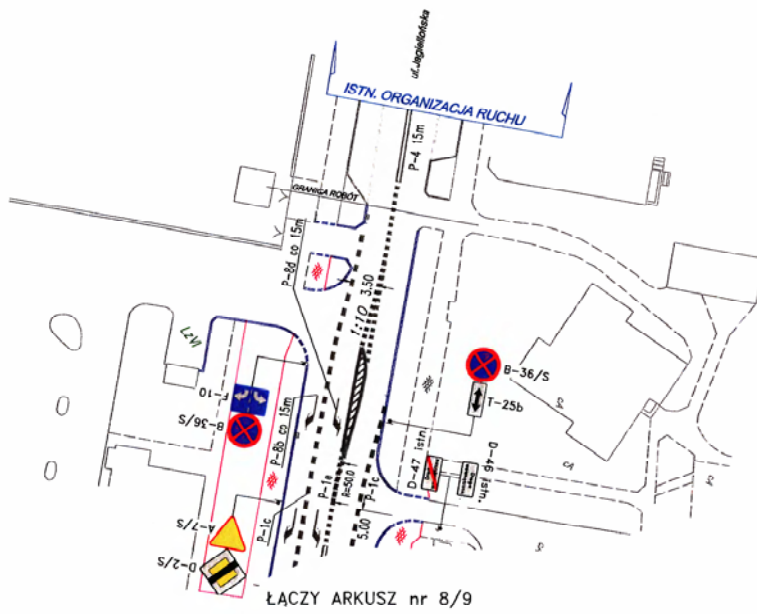

GENERALNA DYREKCJA DRÓG KRAJOWYCH I AUTOSTRAD  
ODZIAŁ W WARSZAWIE  

Generał Dyrektor Drog Krajowych i Autostrad  
z upoważnieniem  
inż. Wojciech Dąbrowski  
Dyrektor Oddziału w Warszawie

	STRONA
SKALA 1:500	30


DROGA KRAJOWA nr 61

Rys. nr 2 Ark. zamienny 2

Naczelnik Wydziału  
Bezpieczeństwa Ruchu Drogowego  
i Zarządzania Ruchem

*mgr inż. Wojciech Deziński*

GDDKiA Oddział w Warszawie  
Zespół Oceny Projektów Organizacji Ruchu

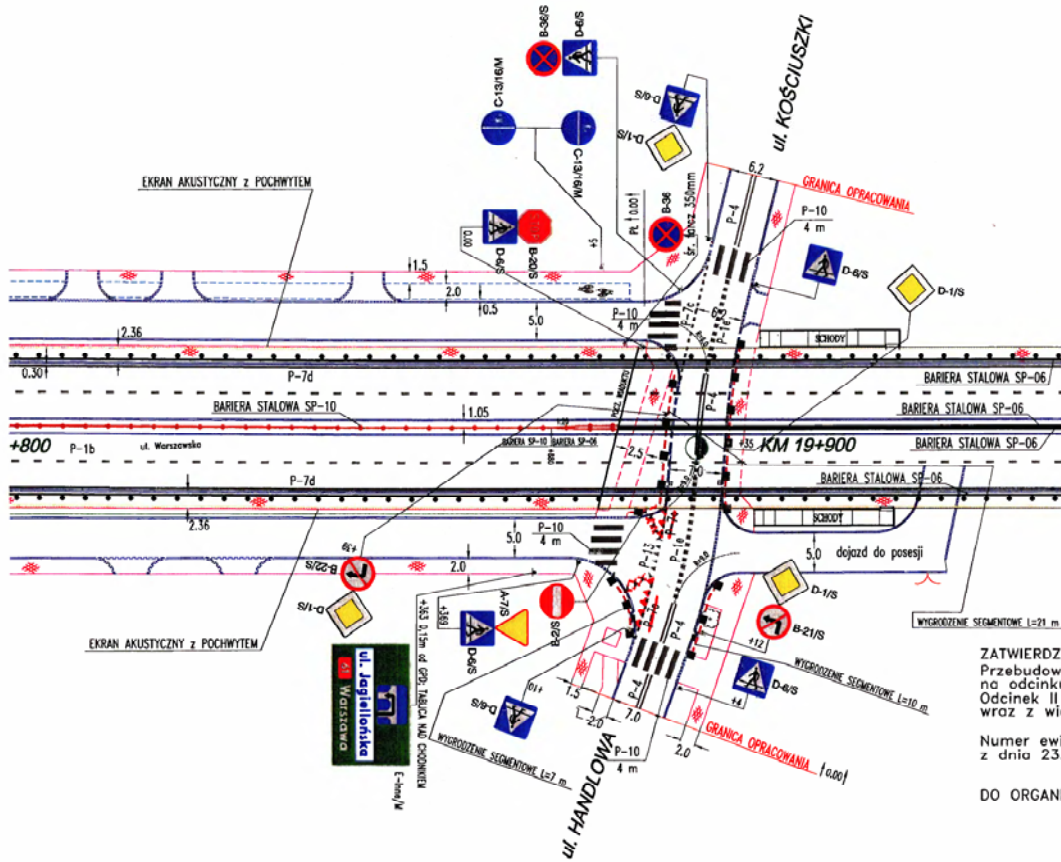


Z A T W I E R D Z A J E  

Generalny Dyktor Dróg Kolejowych i Autostrad  
z upoważnieniem  
*inż. Wojciech Dąbrowski*  
 Dyrektor Oddziału w Warszawie

ZATWIERDZONY PROJEKT ORGANIZACJI RUCHU z PROJEKTU:  
 Przebudowa drogi nr 61 Warszawa – Ostrołęka  
 na odcinku prześcia przez m. Legionowo  
 Odcinek II od km 19+515 do km 20+390  
 wraz z wiaduktem nad torami PKP

Numer ewidencyjny projektu T.8/4092/265/113/2003  
 z dnia 23.06.2003r., z terminem ważności: bezterminowo

DO ORGANIZACJI RUCHU WPROWADZONO TABLICE typu E

 SKALA 1:500	STRONA 31
-----------------	--------------